

UCHWAŁA NR IV/35/2024
RADY MIEJSKIEJ W TRZCIŃSKU-ZDROJU

z dnia 23 sierpnia 2024 r.

w sprawie wyrażenia zgody na obciążenie służebnością przesyłu nieruchomości stanowiących własność Gminy Trzcińsko-Zdrój na rzecz ENEA Operator Sp. z o.o. z siedzibą w Poznaniu w sprawie wyrażenia zgody na obciążenie służebnością przesyłu nieruchomości

Na podstawie art. 18 ust. 2 pkt 9 lit. a ustawy z dnia 8 marca 1990 r. o samorządzie gminnym (t.j. Dz.U. z 2024 r., poz. 609 ze zm.) oraz art. 13 ust. 1 ustawy z dnia 21 sierpnia 1997 roku o gospodarce nieruchomościami (t.j. Dz. U. z 2024 r. poz. 1145) w związku z art. 305¹ ustawy z dnia 23 kwietnia 1964 r. Kodeks cywilny (t.j. Dz.U. z 2024 r., poz. 1061) w związku z § 3 ust. 1 uchwały nr XXXI/312/2017 Rady Miejskiej w Trzcińsku-Zdroju z dnia 28 czerwca 2017 r. w sprawie określenia zasad nabywania, zbywania i obciążania nieruchomości oraz ich wydzierżawiania lub wynajmowania na czas dłuższy niż 3 lata lub na czas nieoznaczony w tym gdy po umowie zawartej na czas oznaczony do 3 lat, zawierane są kolejne umowy, których przedmiotem jest ta sama nieruchomość (Dz. Urz. Woj. Zachodniopomorskiego z 2017 roku poz. 3437) **Rada Miejska w Trzcińsku-Zdroju uchwala, co następuje:**

§ 1. 1. Wyraża się zgodę na obciążenie odpłatną służebnością przesyłu nieruchomości stanowiących własność Gminy Trzcińsko-Zdrój oznaczonych w ewidencji gruntów i budynków, jako działka nr 24 obręb Trzcińsko-Zdrój 3, dla której Sąd Rejonowy w Gryfinie, V Wydział Ksiąg Wieczystych prowadzi księgę wieczystą o nr SZ1Y/00039247/1 oraz działka nr 814/1 obręb Trzcińsko-Zdrój 3, dla której Sąd Rejonowy w Gryfinie, V Wydział Ksiąg Wieczystych prowadzi księgę wieczystą o nr SZ1Y/00059033/4 polegającą na umieszczeniu w gruncie linii kablowej oraz złącza kablowo-pomiarowego wraz z wszelkimi obiektami i urządzeniami niezbędnymi do jej eksploatacji na rzecz ENEA Operator Spółka z ograniczoną odpowiedzialnością z siedzibą w Poznaniu.

2. Szczegółowe warunki służebności przesyłu zostaną określone w oświadczeniu w formie aktu notarialnego o ustanowieniu służebności przesyłu, którego integralną część będzie stanowiła mapa określająca zakres służebności przesyłu.


3. Przebieg służebności, o której mowa w ust. 1, określa załącznik graficzny do uchwały.


§ 2. Wykonanie uchwały powierza się Burmistrzowi Gminy Trzcińsko-Zdrój.

§ 3. Uchwała wchodzi w życie z dniem podjęcia.

Wiceprzewodniczący Rady
Miejskiej w Trzcińsku-
Zdroju

Zdzisław Iwanicki

OBIEKT: Trzcínsko Zdrój, dz. 24 obr. Trzcínsko Zdrój gm. Trzcínsko Zdrój pow. gryfiński	 Bartosz Staniszewski ul. Fioletowa 26/8 70-781 Szczecin tel. 0 606 73 98 68 Regon 320308078 NIP 955-218-70-47 (nazwa jednostki wykonawstwa geodezyjnego)										
SKALA: 1:500 Układ współrzędnych: 2000/15 Układ odniesienia wysokości: PL-EVRF2007-NH											
Kierownik roboty: Grzegorz Staniszewski, upr. nr 15532 (imię, nazwisko, nr i zakres uprawnień)	Wykonano metodą: <i>włóknik wktorowy</i> Płyta CD nr Nazwa pliku: 6640.1282.2023.dwg Wielkość pliku data										
Mapę do celów projektowych sporządzono przy wykorzystaniu: 1. Bazy BDOTS00, GESUI, EGIB, BDSOG 2. wyników pomiaru obiektów nie objętych bazami, a wskazanych przez projektanta lub inwestora 3. opracowań planistycznych oraz projektów budowlanych i innych dokumentów objętych pozwoleniem na budowę, przechowywane przez organy architektoniczno-budowlane dotyczące terenu projektowanej inwestycji lub terenów sąsiednich Na mapie do celów projektowych wykazano następujące uzgodnione przez ZUDP projekty sieci uzbrojenia terenu: orak Nie wyklucza się istnienia dokumentacji projektowej nie przedłożonej do uzgodnienia na naradach koordynacyjnych.	Wykonano w ramach pracy geodezyjnej: ID 6640.1282.2023 zgłoszonej w Starostwie Powiatowym w Gryfinie W zakresie opracowania znajdują się punkty osnowy geodezyjnej nr: brak podlegające ochronie na podst. art. 13, art. 48 ust.1 pkt 3 ustawy Prawo geodezyjne i kartograficzne Granice spełniają standardy dokładnościowe (załącznik nr 4 pkt 3) zawarte w rozporządzeniu MRPiT z dnia 27 lipca 2021r. w sprawie ewidencji gruntów i budynków (Dz.U.2021 poz. 1390) Opracowanie nie dotyczy przypadku opisanego w §31.1.1 rozp. Ministra Rozwoju z dnia 18.08.2020r. (Dz.U. 2020 poz. 1429) Granice, numery działek ewidencyjnych, kontury użytków gruntowych i klasyfikacyjnych oraz ich oznaczenie zostały wykazane na mapie do celów projektowych według danych PODGiK w Gryfinie z dnia 27.07.2023 W zakresie włóknika nie badano KW nieruchomości pod kątem ciężar słabej grunty.										
Informacje dodatkowe: 1. - zakres pomiaru 2. Redakcja znaków zgodna z Rozporządzeniem MRPiT z dnia 23.07.2021 r. (Dz. U. 2021 poz. 1385) 3. Mapa do celów projektowych jest sporządzona zgodnie z przepisami rozporządzenia z dnia 18.08.2020 r. (Dz.U. 2020 poz. 1429 z późn. zmianami) 4. Wszystkie trwałe obiekty budowlane podlegają wytyczeniu przez jednostkę wykonawstwa geodezyjnego. 5. Nie wyklucza się istnienia w terenie również uzbrojenia, o którym brak było informacji branżowych i nie zostało odnalezione w czasie inwentaryzacji geodezyjnej. W zakresie opracowania włóknika nie wyklucza się istnienia dokumentacji projektowej zgromadzonej w odrębnej jednostce administracji publicznej	Oklauzulowanie: Oświadczam, że niniejszy dokument został opracowany w wyniku prac geodezyjnych i kartograficznych, których rezultaty zawiera operat techniczny zweryfikowany pozytywnie. Jednocześnie informuję, że jestem świadomy odpowiedzialności karnej za złożenie fałszywego oświadczenia.										
Uzbrojenie opracowano na podstawie: 1. pośredniego ustalenia przebiegu aparatury elektromagnetycznej - z literą A. 2. bezpośrednich pomiarów powykonawczych - bez litery W związku z tym w częściach 1 i 2 nie gwarantuje się kompletności, a dokładność położenia uzbrojenia na mapie może być niższa od dokładności kartometrycznej mapy.	<table border="1"> <tr> <td>Klasyfikator zgłoszenia prac geodezyjnych</td> <td>ID 6640.1282.2023</td> </tr> <tr> <td>Organ służby geodezyjnej, który otrzymał zgłoszenie</td> <td>PODGiK Piszcz Gryfinska</td> </tr> <tr> <td>Wykonawca prac geodezyjnych</td> <td>GeoBartS Piszczyńska 1, 21</td> </tr> <tr> <td>Nr oraz data sporządzenia dokumentu zawierającego wynik pozytywnej weryfikacji</td> <td>Protokół weryfikacji operatu nr 1 z dnia 01.08.2023r.</td> </tr> <tr> <td>Imię i nazwisko oraz nr uprawnień zawodowych kierownika prac</td> <td>Grzegorz Staniszewski upr. nr 15532 (zakres 1, 2)</td> </tr>
Aktualność mapy do celów projektowych na dzień: 21.07.2023	Bartosz Staniszewski (kierownik jednostki wykonawstwa geodezyjnego)										

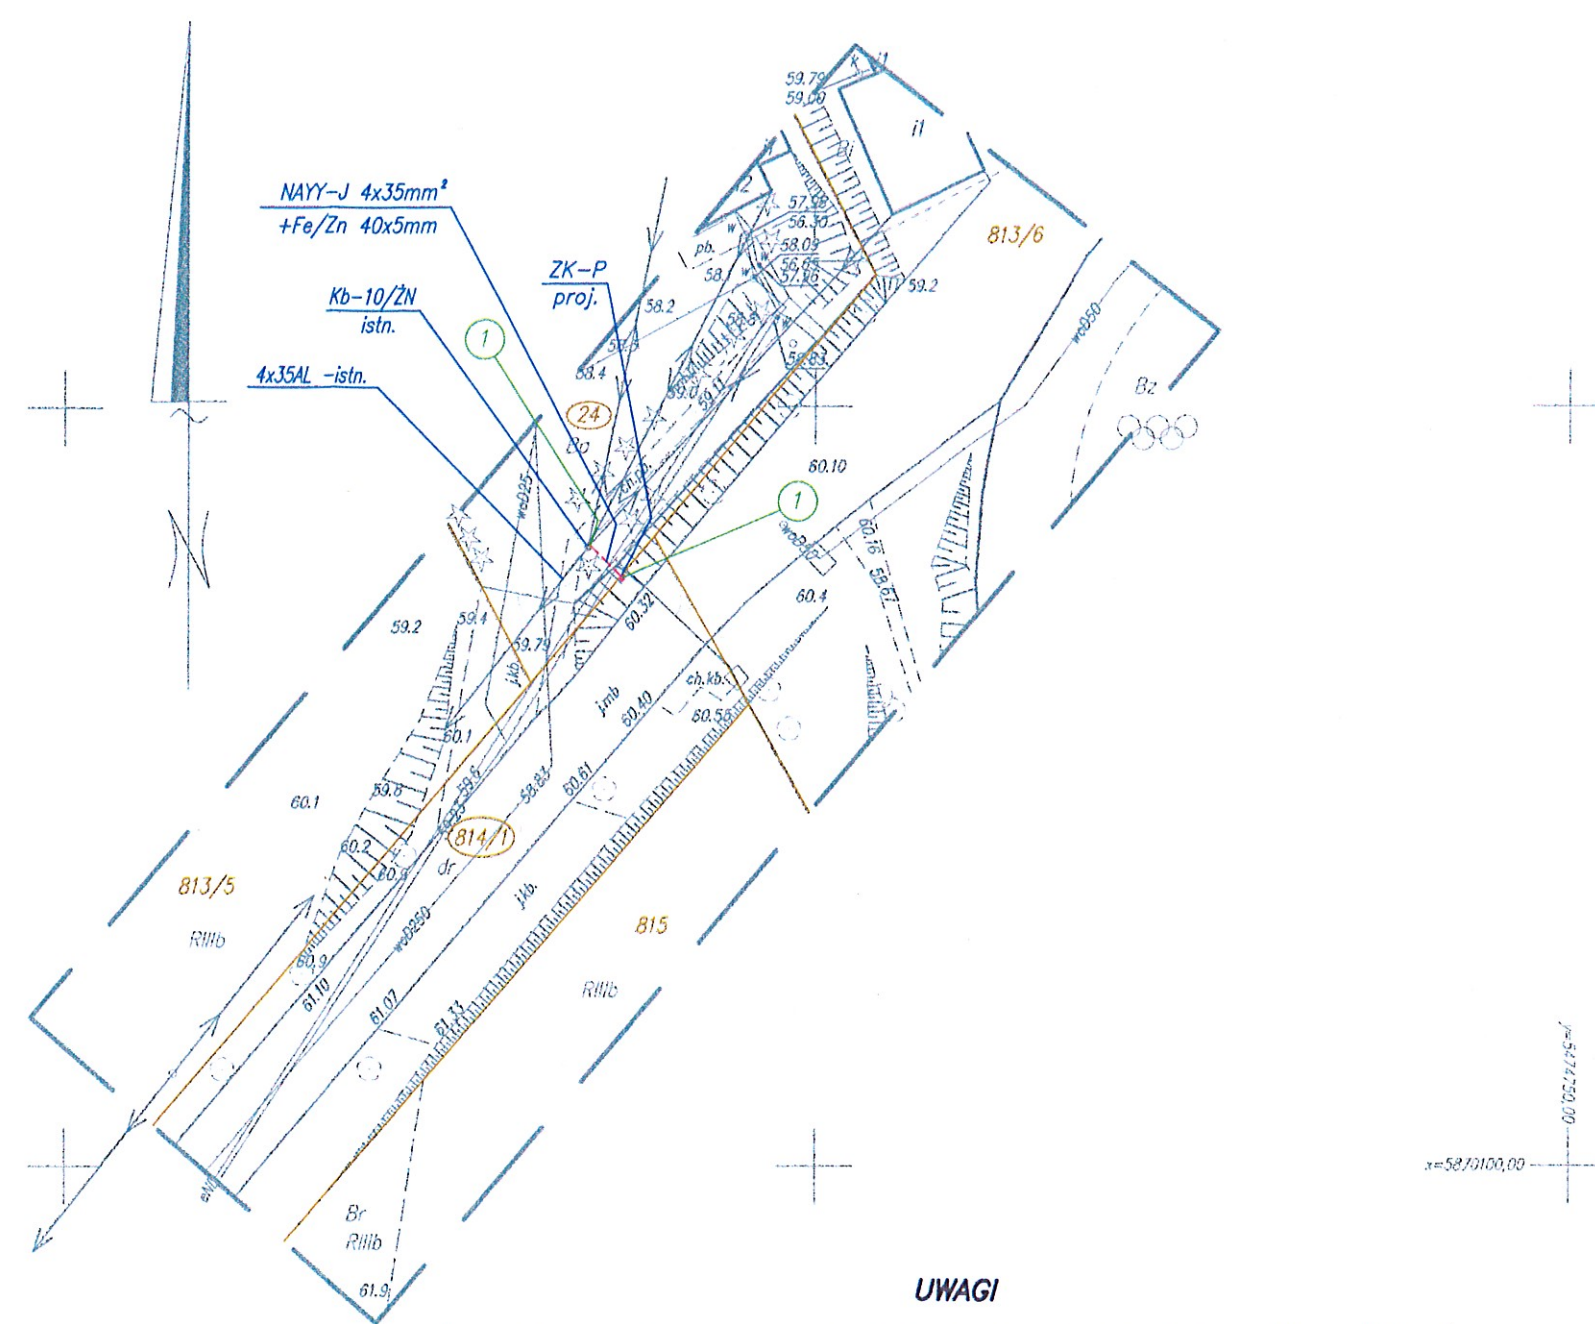

UWAGI

- Z istniejącego słupa linii napowietrznej 0,4kV należy ułożyć linię kablową NAYY-J 4x35mm² do projektowanego złącza kablowego-pomiarowego ZK-P.
- Złącze kablowe-pomiarowe ZK-P należy zbudować na działce nr 814/1 przy granicy z działką nr 24, w miejscu wskazanym na planie zagospodarowania.
- Kabel na słupie do wys. ok. 2,5m należy układać w rurze ochronnej SV 75.
- Kabel w wykopie należy układać w linii falistej z zapasem 3%, na głębokości min. 1,0m na użytkach rolnych i min. 0,7m poza użytkami rolnymi, na podsypce piaskowej 2x10cm i ostonić go folią koloru niebieskiego, zgodnie ze standaryzacją zatwierdzoną przez Radę Techniczną ENEA Operator Sp. z o.o..
- Przy skrzyżowaniach i zbliżeniach z istniejącym uzbrojeniem podziemnym należy zachować normatywne odległości izolacyjne. W przypadkach braku możliwości zachowania tych odległości należy kabel ostonić rurą dwudzielną.


Ochrona dodatkowa przed dotykem pośrednim:
SAMOCZYNNE WYŁĄCZENIE ZASILANIA
 wg PN-IEC 60364-4-41
UKŁAD SIECI TN-C

WSPÓLRZĘDNE PUNKTÓW GEODEZYJNYCH

Nr punktu	współrzędna X	współrzędna Y
1	5870140.89	5474684.92
2	5870138.74	5474687.12

OZNACZENIA

- - - - - przyłącze kablowe 0,4kV -projektowane
- (1) - numer współrzędnych punktu geodezyjnego

Opracował:	Ryszard Filipowicz	upr.13/Sz/89	Data:	11.2023	 Enea Serwis sp. z o.o. Oddział Szczecin	
Sprawdził:			Skala:	1:500		
Nr projektu:	S-2023-10300 / 5001129262				Nr archiwalny:	25629/2023/RD4
Tytuł projektu: PROJEKT BUDOWLANY						
Budowa przyłącza kablowego 0,4kV w celu zasilenia stacji uzdatniania wody na działce nr 24 -obręb nr 3 w m. Trzcínsko Zdrój						
Tytuł rysunku:						
					Nr kolejny:	Arkusz:
Strona 1						

UZASADNIENIE

Każda nowa inwestycja realizowana na terenie gminy wymaga uzbrojenia w przewody i urządzenia służące do przesyłania np. wody, gazu, energii elektrycznej, co wiąże się z koniecznością umieszczenia tych urządzeń na nieruchomościach stanowiących własność innych podmiotów (w tym gminy) niż przedsiębiorca, który zamierza wybudować te urządzenia. Wiąże się to z koniecznością ustanowienia na rzecz takiego przedsiębiorcy służebności przesyłu. Urządzenia te zgodnie natomiast z art. 49 § 1 k.c. stanowią własność przedsiębiorstwa przesyłowego, jeżeli wchodzą w skład tego przedsiębiorstwa.

Z tego względu **ENEA Operator Sp. z o.o. z siedzibą w Poznaniu** w związku z zamiarem umieszczenia w nieruchomości opisanej w par.1 ust.1 uchwały linii kablowej oraz złącza kablowo-pomiarowego wraz z wszelkimi obiektami i urządzeniami niezbędnymi do jej eksploatacji zwrócił się o ustanowienie na jego rzecz służebności przesyłu. Przedmiotowa służebność będzie ustanowiona na czas nieoznaczony i będzie polegała na:

- prawie posadowienia, eksploatacji, remontów, budowy, przebudowy, rozbudowy i korzystania z wyżej wymienionych urządzeń energetycznych zgodnie z ich przeznaczeniem oraz ich likwidacji,
- prawie całodobowego, nieutrudnionego dostępu (wejścia, wjazdu, przechodu, przejazdu, dojścia, dojazdu), pracowników spółki ENEA Operator Sp. z o.o. oraz osób i podmiotów działających z upoważnienia Spółki, wraz z niezbędnym sprzętem, do przedmiotowych urządzeń elektroenergetycznych,
- prawie dokonywania przez właściciela urządzeń lub osoby działające w jego imieniu czynności związanych z realizacją ww. praw, polegających w szczególności na dokonywaniu oględzin, przeglądów, kontroli, pomiarów, napraw, konserwacji, modernizacji, demontażu, rozbiórki, wymiany, odbudowy, dołożenia w pasie służebności przesyłu dodatkowych linii elektroenergetycznych, usuwaniu awarii i jej skutków oraz usuwaniu drzew, krzewów i gałęzi zagrażających funkcjonowaniu urządzeń, a także innych niezbędnych prac związanych z wykonywaniem nowych przyłączy i wprowadzeniem nowych linii elektroenergetycznych,
- powstrzymywaniu się przez każdorazowych właścicieli, użytkowników wieczystych, posiadaczy i użytkowników nieruchomości od działań, które utrudniłyby lub uniemożliwiłyby dostęp do wyżej wymienionych urządzeń oraz dokonywania nasadzeń drzew i krzewów, szczególnie o rozbudowanym systemie korzeniowym, umieszczania obiektów budowlanych oraz innego zagospodarowania nieruchomości zagrażającego funkcjonowaniu urządzeń energetycznych, a także innych działań w jakikolwiek sposób pozostających w sprzeczności z funkcjonowaniem tych urządzeń lub dostępem do nich.

Przebieg służebności ustalony został w sposób, który będzie jedynie w minimalnym stopniu ograniczał korzystanie z nieruchomości gminnych.

Ustanowienie służebności przesyłu pozwoli również na uniknięcie w przyszłości sporów prawnych dotyczących statusu prawnego urządzeń przesyłowych budowanych przez **ENEA Operator Sp. z o.o. z siedzibą w Poznaniu**.

Z uwagi na powyższe podjęcie uchwały stało się konieczne.

